

ESPECIFICAÇÕES



- VER MEMORIAL DESCRITIVO

NOTAS GERAIS

- VER MEMORIAL DESCRITIVO







NOTAS PARA ESTE DESENHO

- DIMENSIONAMENTO DAS COLUNAS DEVE SER VERIFICADO NA PLANTA DE ESQUEMA VERTICAL.

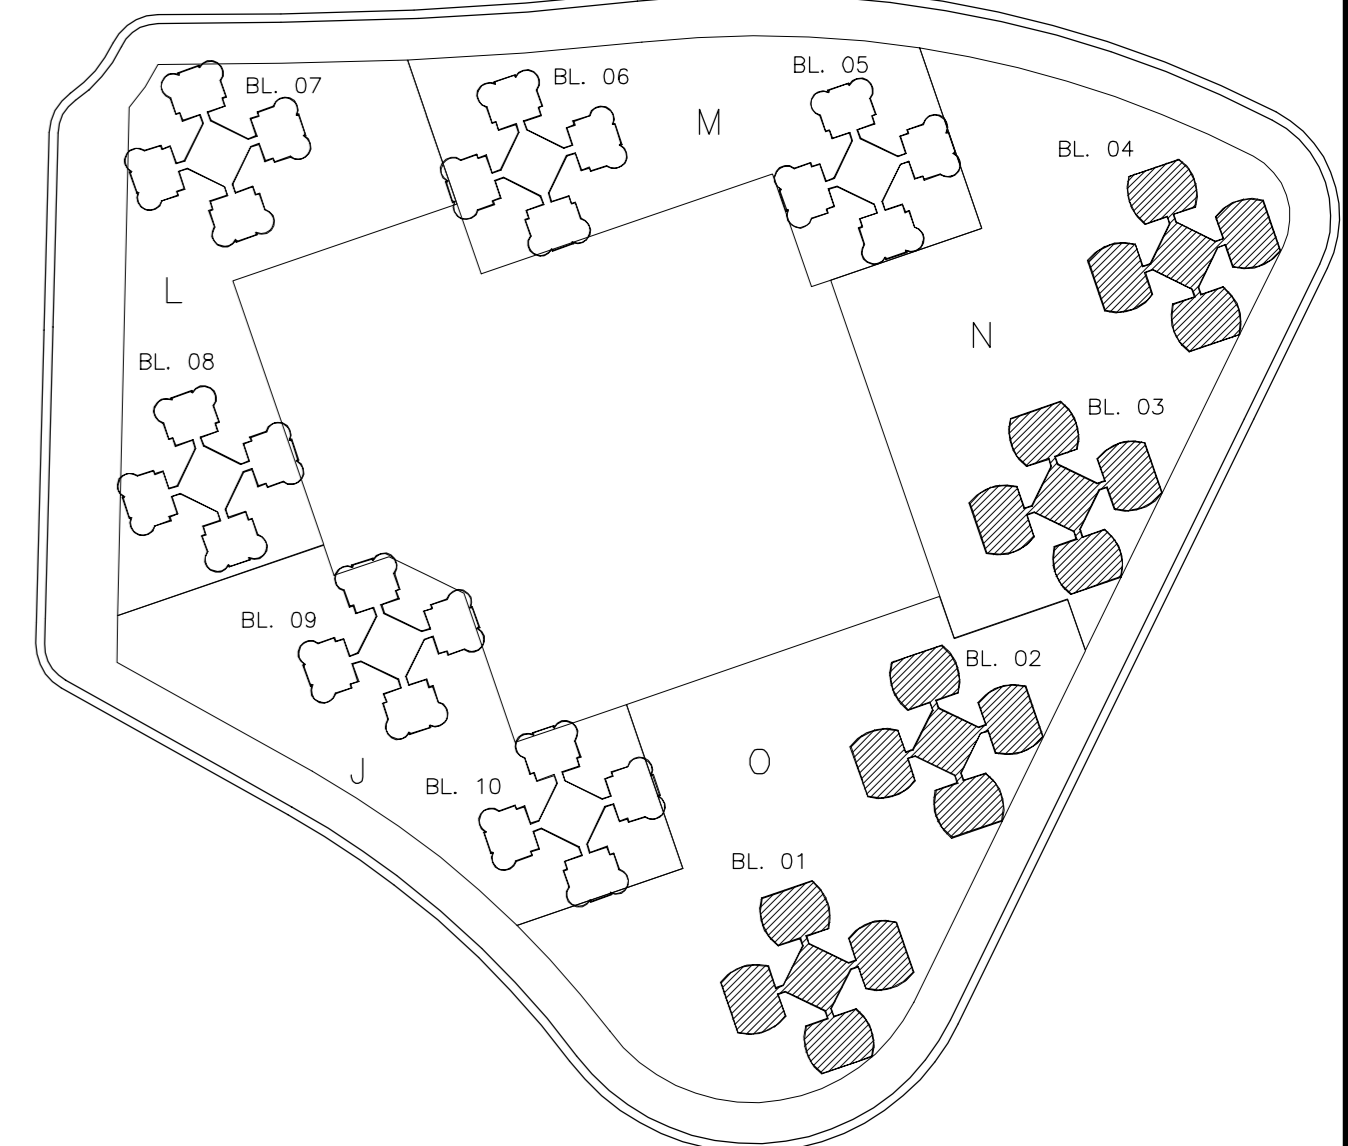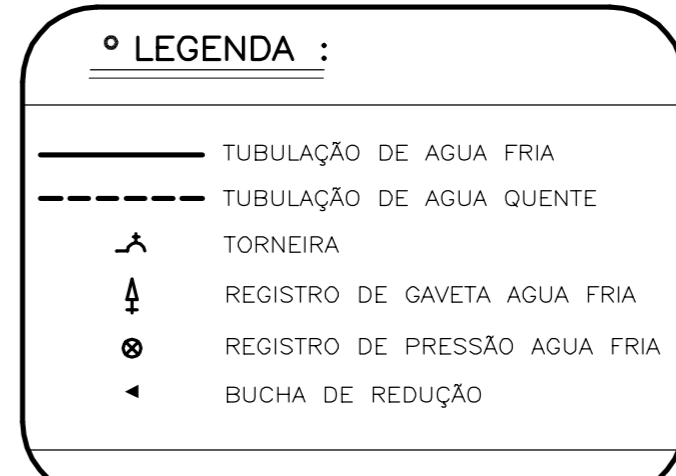

LOCALIZAÇÃO - QUADRA II

1 TIPO (1° ao 10°) - BLS. 1 ao 4 - APT° TÍPICO
ESCALA 1/30

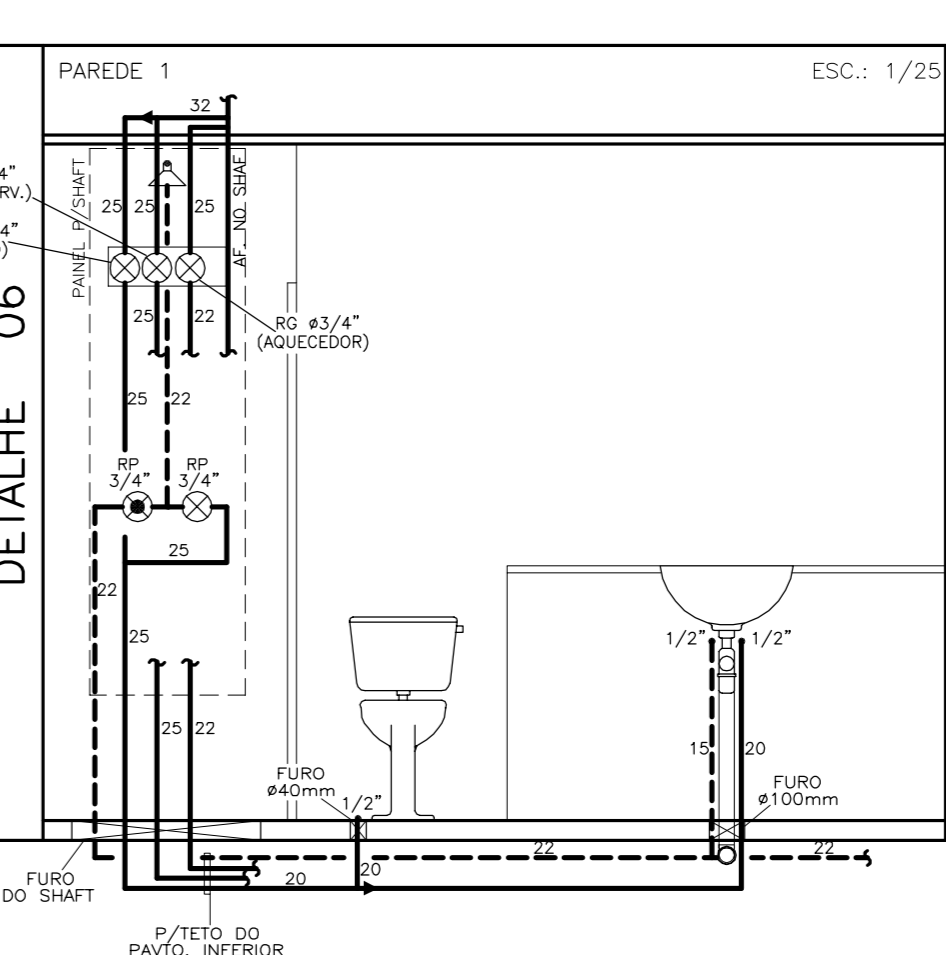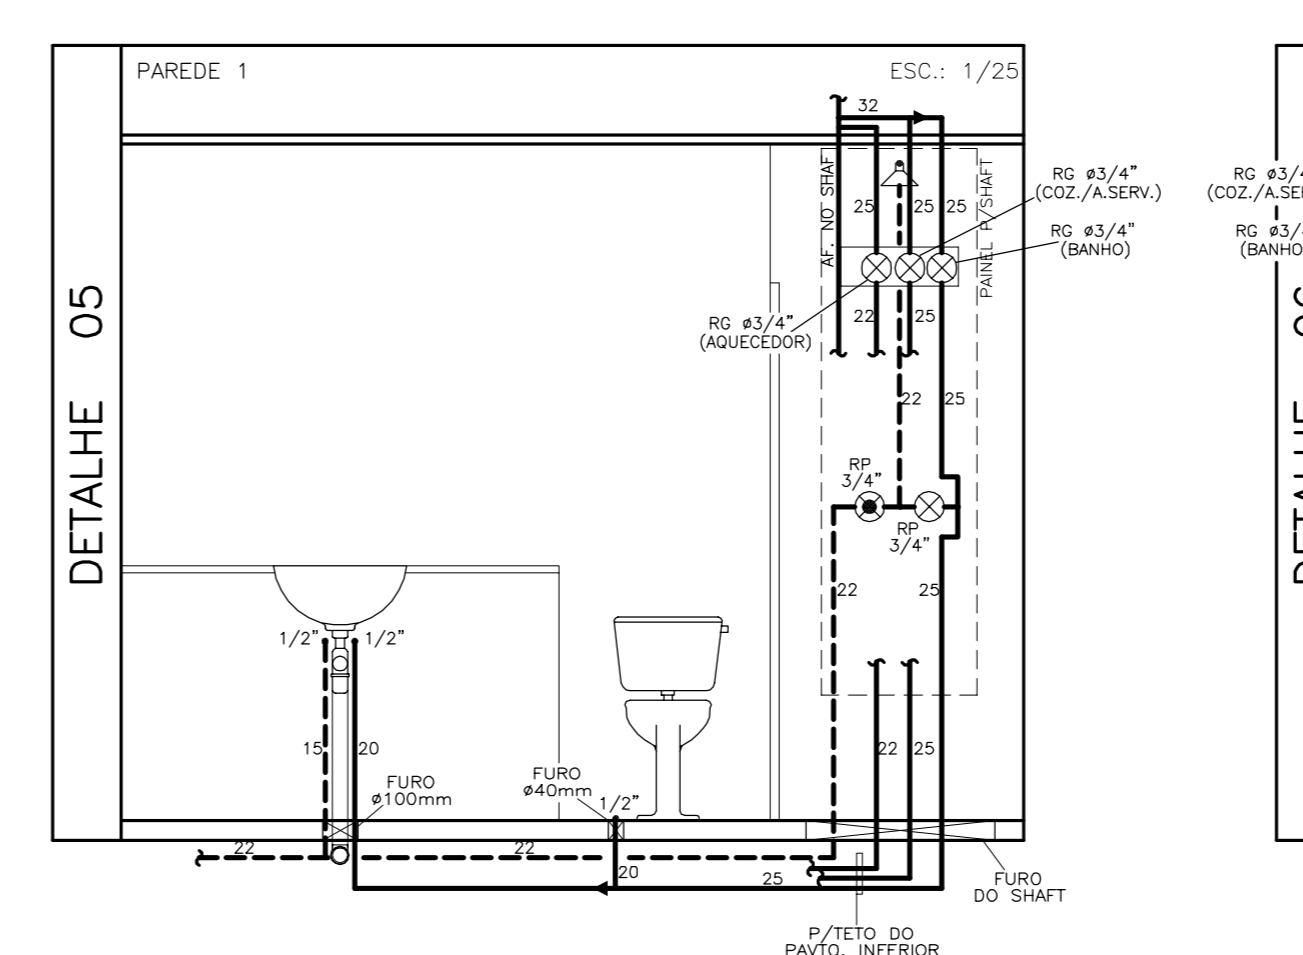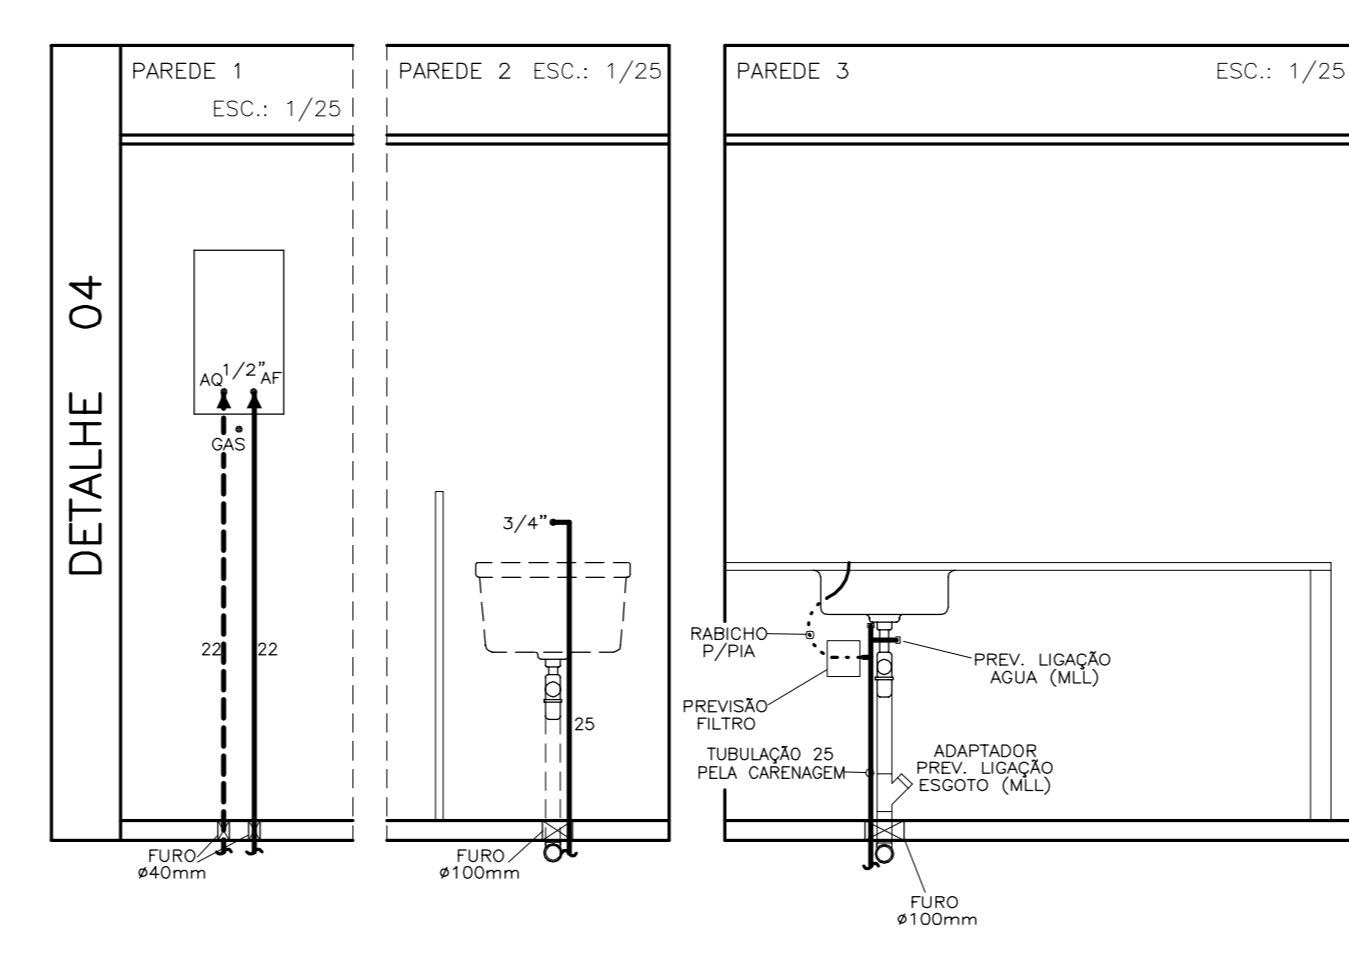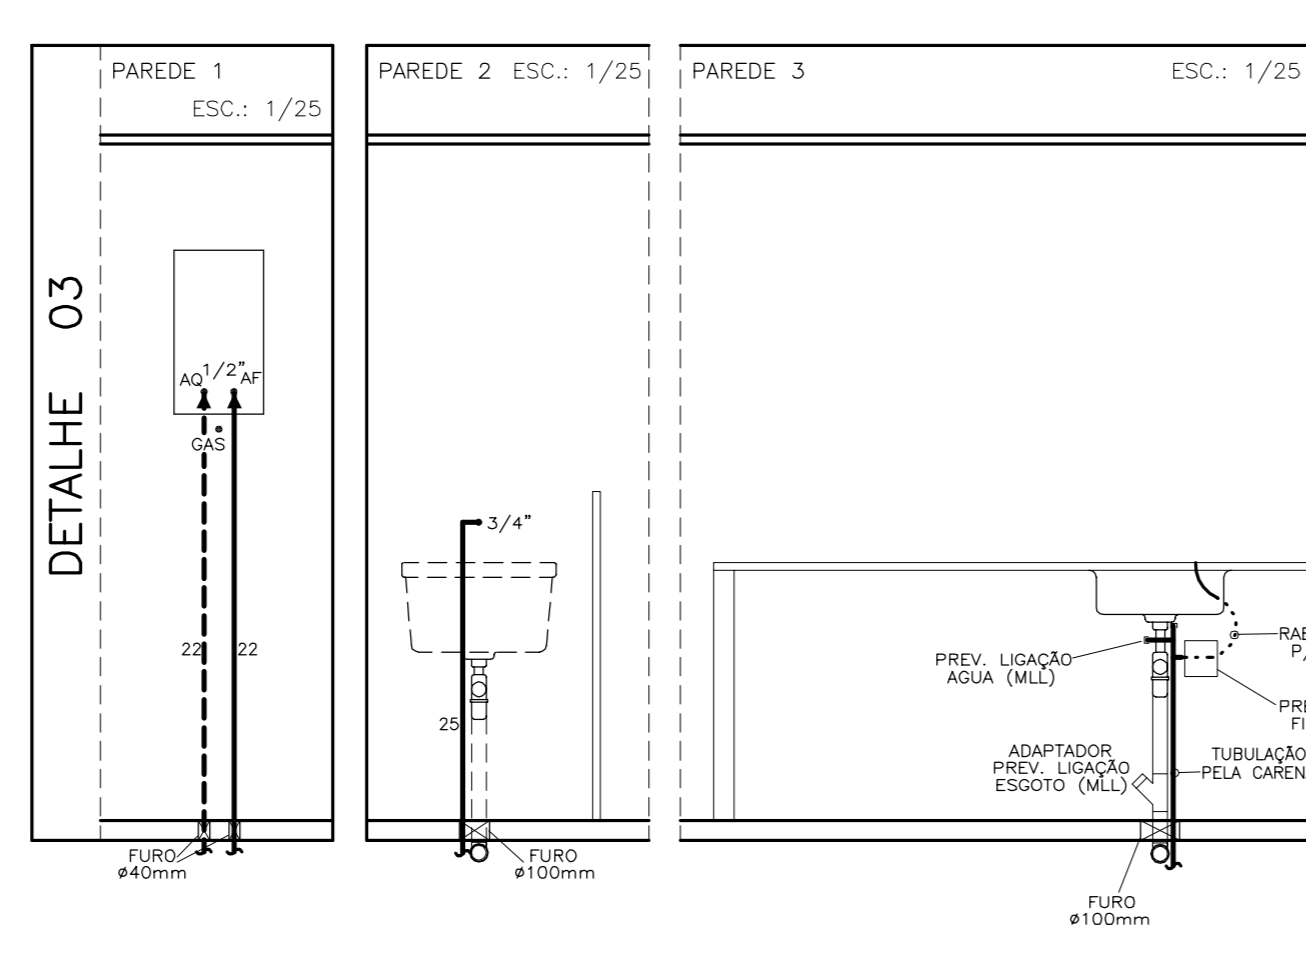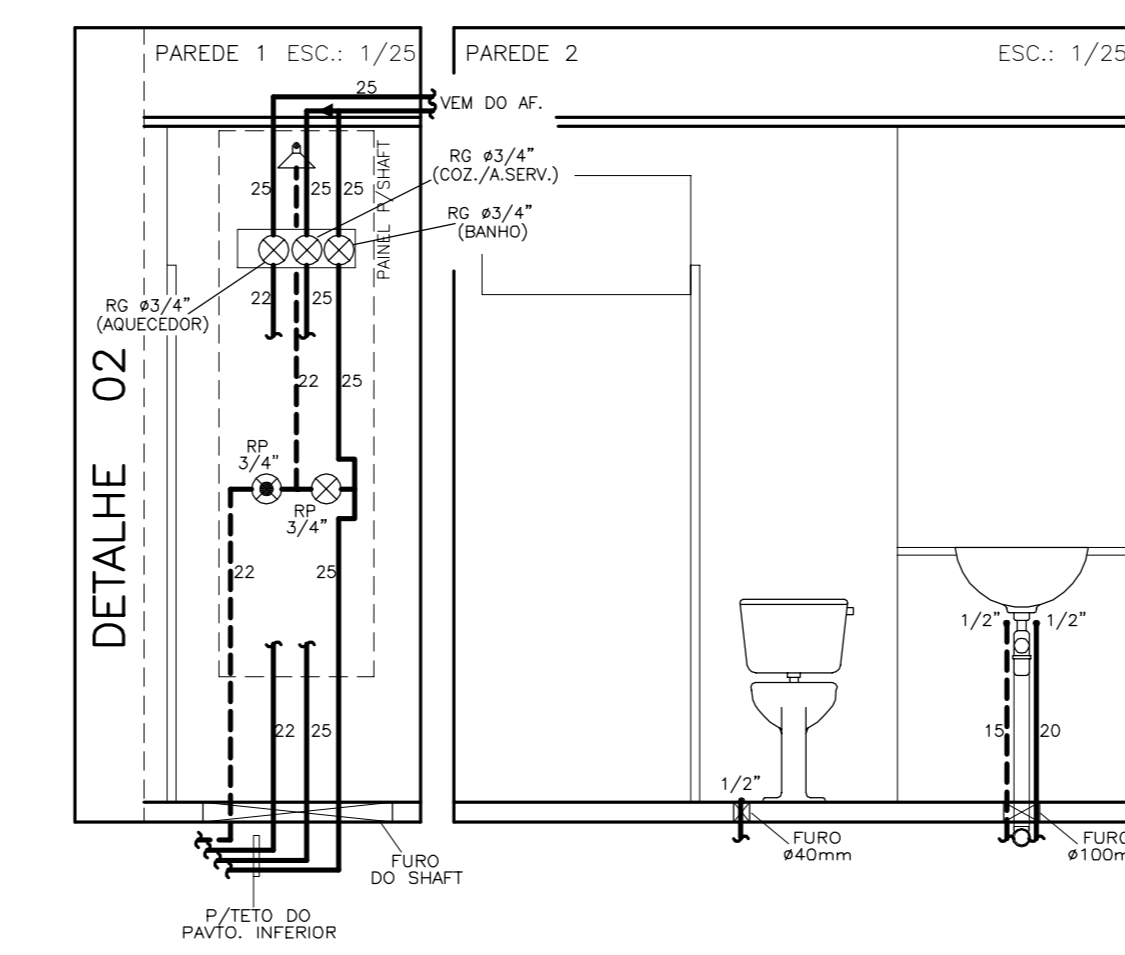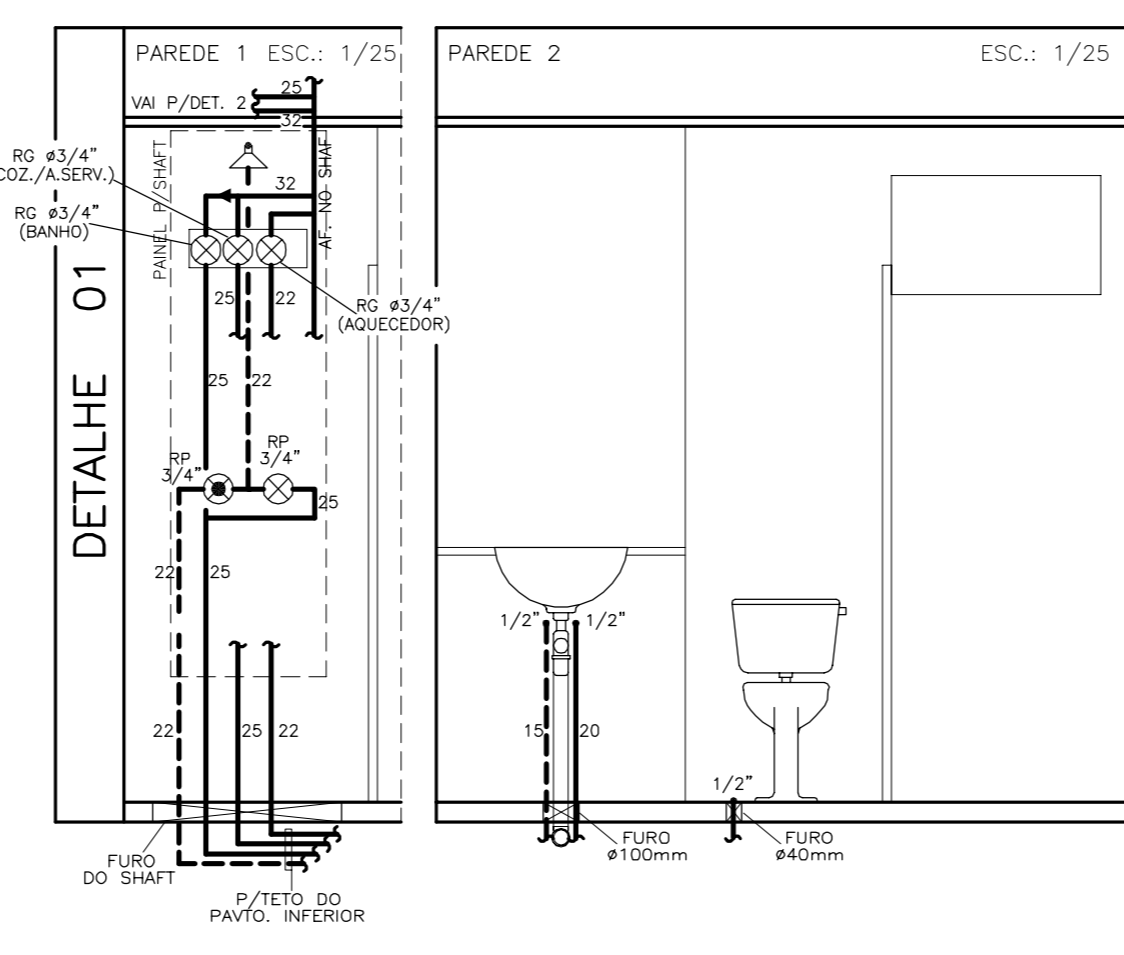

REV	DATA	DESCRIÇÃO	PROJETISTA
06	25.07.07	"AS BUILT" FINAL	TETRA
05	15.08.05	REVISÃO NO DETALHE 06	RODRIGO
04	25.07.05	REVISÃO MLR/TO. E QUICHA MANUAL	RODRIGO
03	08.06.05	REVISÃO NA ARQUITETURA E NA DISTRIBUIÇÃO	RODRIGO
02	05.04.05	REV. PTO. LAVA ROUPAS/TO. E INDICAÇÃO PIA E MLL.	RODRIGO
01	24.03.05	EMISSÃO DO PROJETO EXECUTIVO	RODRIGO
00	30.12.04	EMISSÃO DO ANTERPROJETO	RODRIGO

PROJETOS DE INSTALACOES LTDA.
tel: 240-7555

OBRA

VILA PANAMERICANA

AV. AYRTON SENNA Nº 3400 - QUADRA II
BARRA DA TIJUCA - RIO DE JANEIRO - RJ

ESC: 1/30

PROPRIETARIO _____

CONSTRUTOR _____

INSTALADOR
AUTOR DO PROJETO _____

INSTALADOR
RESP. PELA EXECUCAO
TETRA HIDRAULICA

APTO. TÍPICO (1° ao 10°)
BLOCOS 1 ao 4 HID01_1QAPTOQ2_1*AO10*PAV

APROVADO PARA EXECUCAO
Data: 16 / 08 / 05

Sérgio Moreira Dias
Engenharia Projetos e Consultoria Ltda.
Rev. 05 Data: 15 / 08 / 05

