

LOCALIZAÇÃO - QUADRA II

REV	DATA	DESCRICAO	PROJETISTA
05	25.07.07	"AS BUILT" FINAL	TETRA
04	11.07.05	REVISÃO NA ENTRADA PARA OS APARTAMENTOS	RODRIGO
03	08.06.05	REVISÃO NO CABARITO DE ALTURAS E NA LEGENDA	RODRIGO
02	05.04.05	REVISÃO NOS PONTOS	RODRIGO
01	24.03.05	EMISSÃO DO PROJETO EXECUTIVO	RODRIGO
00	30.12.04	EMISSÃO DO ANTEPROJETO	FERNANDA

A. - PROJETOS DE INSTALACOES LTDA.
tel: 240-7555

1 TIPO (1° ao 10°) - BLS. 1 ao 4 - APT° TÍPICO
ESCALA 1/50

ESPECIFICACOES



VER MEMORIAL DESCRITIVO.

NOTAS GERAIS

VER MEMORIAL DESCRITIVO.

NOTAS

- A TUBULACAO DEVERA SER EXECUTADA NO ENTREFORRO, EXCETO QUANDO INDICADO.
- TUBULACAO NAO COTADA DEVERA SER DE 3/4".
- O PROJETO DE TUBULACAO TELEFONICA FOI DESENVOLVIDO CONSIDERANDO 01 (UM) PONTO TELEFONICO POR APARTAMENTO.
- AS CAIXAS PARA PONTOS TELEFONICOS DEVERAO SER 4" x 4" x 2" C/ 4 ORELHAS.
- DURANTE A CONCRETAGEM DEVERAO SER COLOCADOS "CAPS" NAS EXTREMIDADES LIVRES DOS ELETRODUTOS PARA IMPEDIR ENTRADA DE CIMENTO.
- EM TODOS OS LANCES DE TUBULACAO DEVERAO SER COLOCADOS 02 (DUAS) GUIAS DE ARAME N. 16 (1,65 mm), QUE DEVERAO FICAR DENTRO DAS TUBULACOES ATÉ SUA UTILIZACAO NA COLOCACAO DOS CABOS.

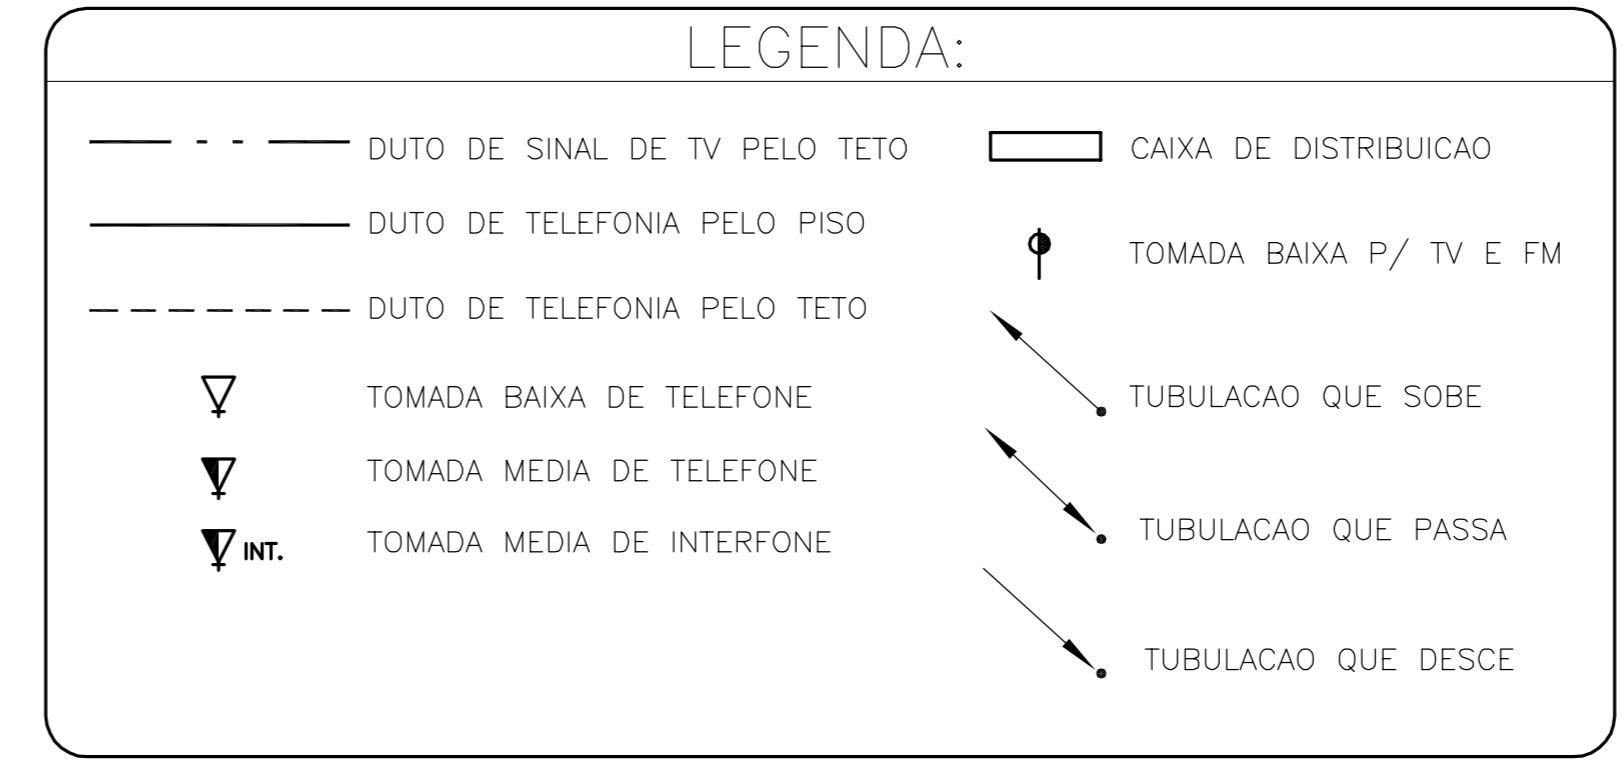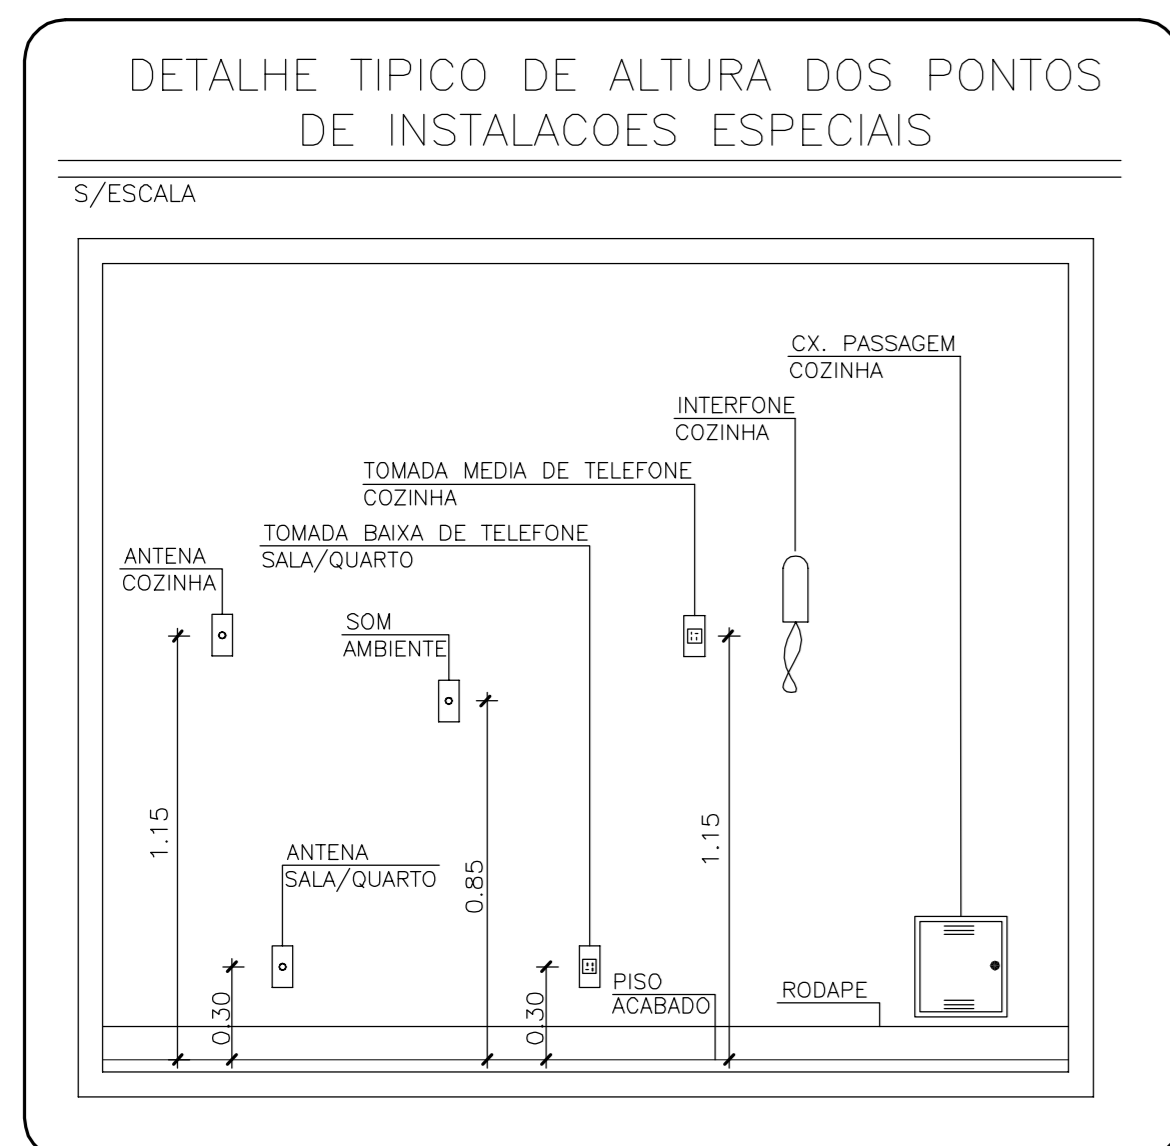

OBRA

VILA PANAMERICANA

AV. AYRTON SENNA N° 3400 - QUADRA II
BARRA DA TIJUCA - RIO DE JANEIRO - RJ

ESC: 1/50

PROPRIETARIO _____

CONSTRUTOR _____

INSTALADOR
AUTOR DO PROJETO _____

INSTALADOR
RESP. PELA EXECUCAO _____

TETRA INSTALACOES ESPECIAIS

APTO. TÍPICO (1° ao 10°)
BLOCOS 1 ao 4 ESP01_1QAPTO2_1°A010°PAV

APROVADO PARA EXECUCAO
Data: 03 / 11 / 05

Sérgio Moreira Dias
Engenharia Projetos e Consultoria Ltda.
Rev. 04 Data: 11 / 07 / 05

COR	ESPESSURA
1	0.05
2	0.20
3	0.40
4	0.70
5	0.70
6	0.05
7	0.20
8	0.05
9	0.05
10	0.05
11	0.05
12	0.70
13	0.70
14	0.05
15	0.05