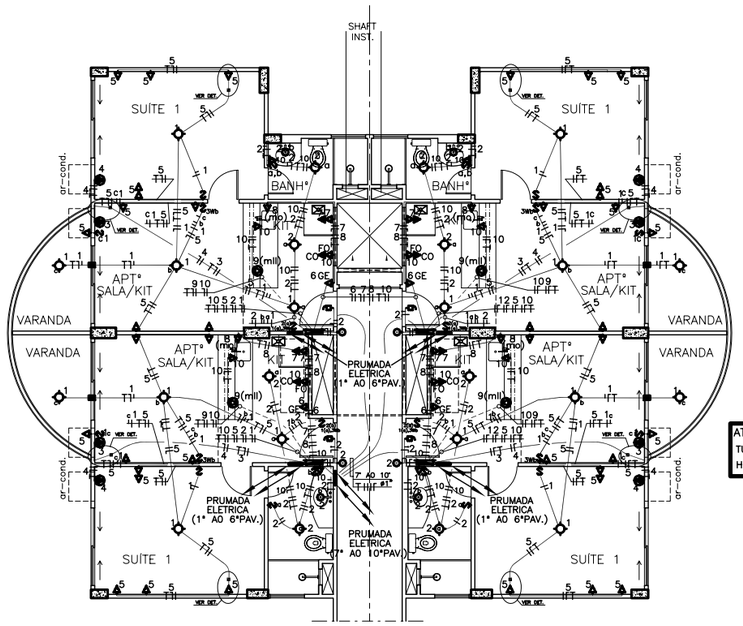

ATENÇÃO SR. INSTALADOR
TUBULAÇÕES NO ENTREFORRO
H=24cm

1 TIPO (1º ao 10º) – BLs. 1 E 3 – APTº TÍPICO
ESCALA 1/50

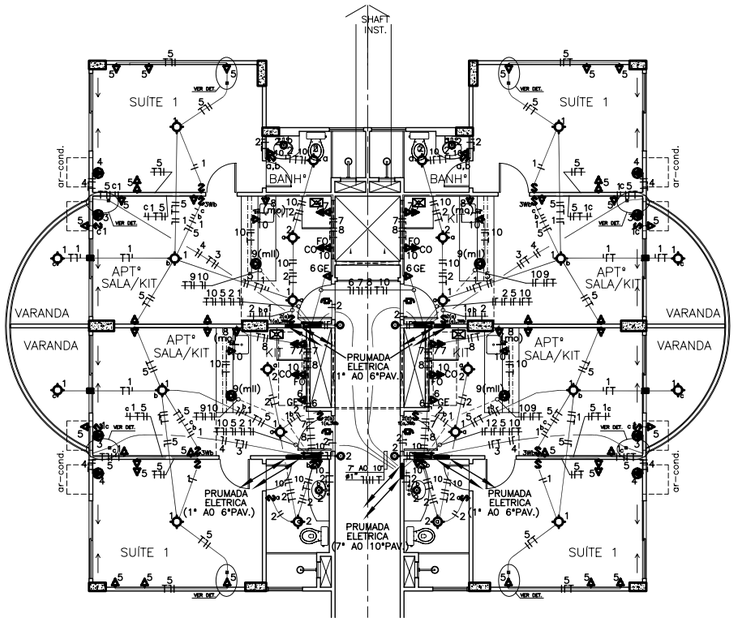

1 TIPO (1º ao 10º) – BLs. 2 E 4 – APTº TÍPICO
ESCALA 1/50

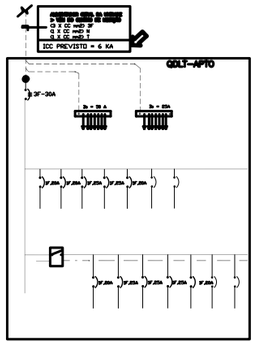

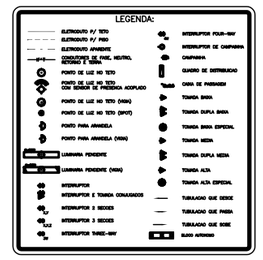

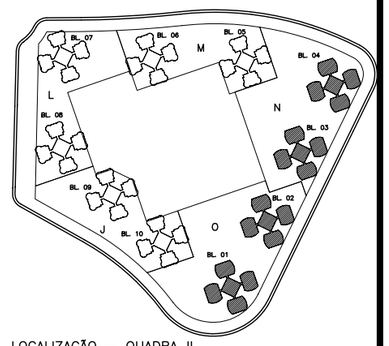

LOCALIZAÇÃO – QUADRA II

REV	DATA	DESCRICAO	PROJETISTA
08	25.07.07	"AS BUILT" FINAL	TETRA
07	11.11.05	ALTERAÇÃO POSIÇÃO DO INTERRUPTOR (APTOS. FRENTE	RODRIGO
06	21.06.05	ALTERAÇÃO NA POSIÇÃO INTERRUPTOR APTO. IMPARES	RODRIGO
05	08.06.05	REVISÃO DE PONTOS	RODRIGO
04	25.04.05	INVERSÃO NA POSIÇÃO DAS PRUMADAS BL'S 2 E 4	RODRIGO
03	08.04.05	ALTERAÇÃO NA POSIÇÃO INTERRUPTOR APTOS. IMPARES	RODRIGO
02	05.04.05	REVISÃO NOS PONTOS	RODRIGO
01	24.03.05	EMISSÃO DO PROJETO EXECUTIVO	RODRIGO
00	30.12.04	EMISSÃO DO ANTEPROJETO	ANTÔNIO

– PROJETOS DE INSTALACOES LTDA.
tel: 240-7500

OBRA

VILA PANAMERICANA

AV. AYRTON SENNA Nº 3400 – QUADRA II
BARRA DA TIJUCA – RIO DE JANEIRO – RJ

ESC.: 1/50

PROPRIETARIO

CONSTRUTOR

INSTALADOR
AUTOR DO PROJETO

INSTALADOR
RESP. PELA EXECUCAO

ELETRICA
APTO. TÍPICO (1º ao 10º)

BLOCOS 1 ao 4 **ELE01_1QAPTOQ2_1ºAO10ºPAV**

APROVADO PARA EXECUÇÃO
Data: 09 / 10 / 06

Sérgio Moreira Dias
Engenharia Projetos e Consultoria Ltda.

Rev. 07 Data: 11 / 11 / 05

CIRC	DIMENSÃO
01	0,00
02	0,30
03	0,40
04	0,70
05	0,70
06	0,00
07	0,30
08	0,00
09	0,00
10	0,00
11	0,00
12	0,70
13	0,70
14	0,00
15	0,00